J. D. A. 303

MADHAV NAGAR GRAH NIRMAN SAHKARI SAMITI Ltd.

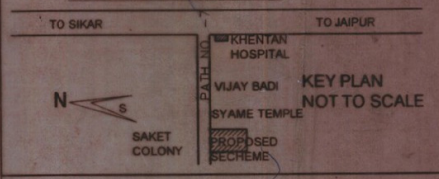

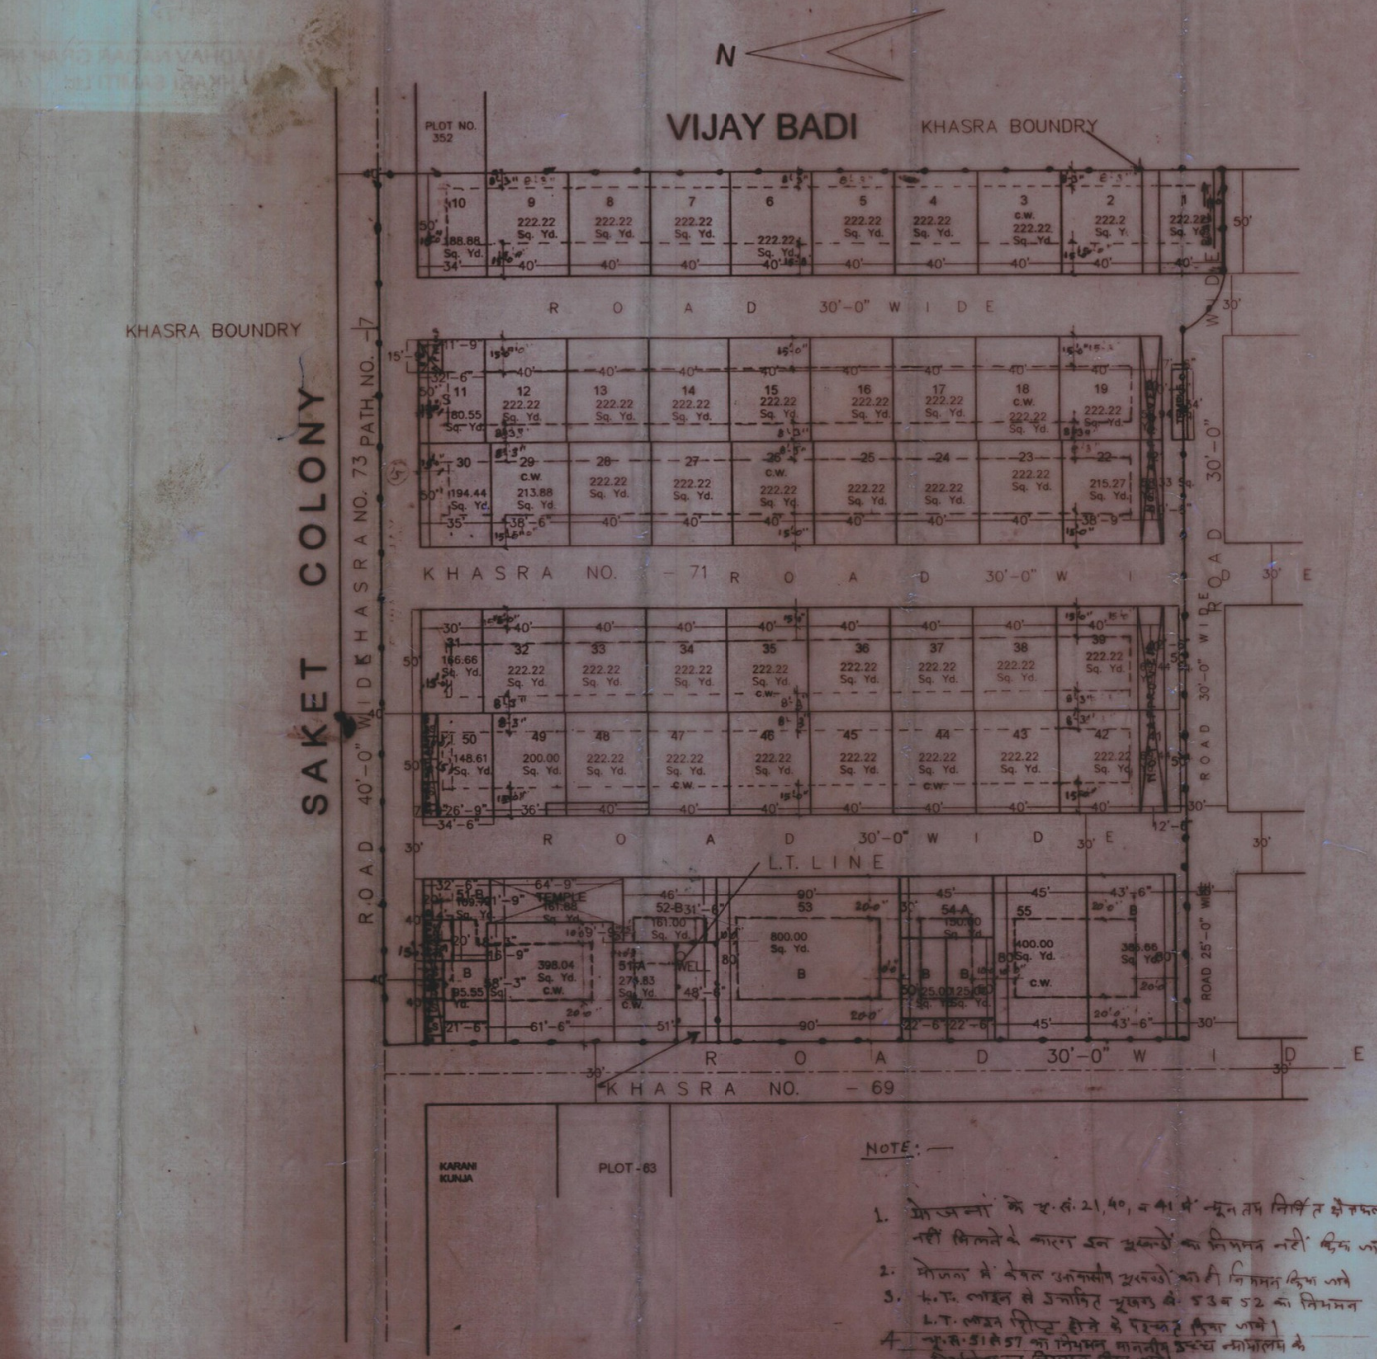

NOTE :—

1. योजना के स.सं. 21, 40, व 41 में न्यूनतम निर्धारित क्षेत्रफल नहीं मिलने के कारण इन भूखण्डों का निरमन नहीं किया जावे।
2. योजना में केवल आवासीय भूखण्डों का ही निरमन किया जावे
3. L.T. लाईन से प्रभावित भूखण्ड सं. 53 व 52 का निरमन L.T. लाईन शिफ्ट होने के पश्चात् किया जावे।
4. भू.सं. 51 से 57 का निरमन माननीय उच्च न्यायालय के निर्णयोपरान्त निरमन किया जावे।

LOCATION PLAN
AS PER MASTER PLAN / SECTOR PLAN

मास्टर विकास योजना 2011 के अनुसार भू उपयोग भूखण्डों की निर्माण स्थिति – आवासीय

1. पूर्ण / आंशिक निर्मित भूखण्ड – 49
2. चार दीवारी निर्मित भूखण्ड – 10
3. खाली भूखण्ड –

कुल भूखण्ड – 59

मौके के अनुसार योजना का भू उपयोग व तकनिकी विश्लेषण

क्रमांक	भू उपयोग	क्षेत्रफल	प्रतिशत
	आवासीय	12926.96 Sqyd	69.47%
	N.T. ~~व्यावसायिक~~ APPROVED	1949.45 Sqyd	10.04
	सड़क	5258.67 Sqyd	28.28%
	सुविधा क्षेत्र	222.88 Sqyd	1.22%
	कुल	18608.95 Sqyd	100.00%

योजना की भूमी की रा0भू0रा0 अधिनियम की धारा 90 बी की कार्यवाही

योजना की मौके जाँच, सर्वेक्षण एवं मास्टर विकास योजना 2011 की सडकों भू-उपयोग एवं क्षेत्रफल इत्यादि से संबंधित पूर्ण जाँच कर स्थिति योजना मानचित्र में अंकित की गई है।

वास्तुविद का नाम

रजिस्ट्रेशन नं0

एवं मौके पर भूमि का प्रमाणिकरण मेरे द्वारा किया गया। योजना की पूरी भूमि प्राधिकरण में निहित हो चुकी है।

नाम
तहसीलदार

नाम
उपायुक्त-जोन

बी0पी0टी / ~~जी0 एस0 सी0~~ की बैठक संख्या 101 दिनांक 10-8-06 की अनुपालना में योजना मानचित्र स्वीकृत कर जारी किया गया।

NAME OF SOCIETY :– MADHAV NAGAR GRAH NIRMAN SAHKARI SAMITI LTD

NAME OF SCHEME : KARANI COLONY

ZONE NO. – 6	SECTOR NO. – 19
SCALE 1"= 50'	DRG. NO.

A.T.P. ZONE	D.T.P., (M.P.)	S.T.P., (M.P.)

JAIPUR DEVELOPMENT AUTHORITY JAIPUR